



GRUNDRISS - DACHGESCHOSS  
M.: 1:100




GRUNDRISS 1. - 7. OBERGESCHOSS  
M.: 1:100

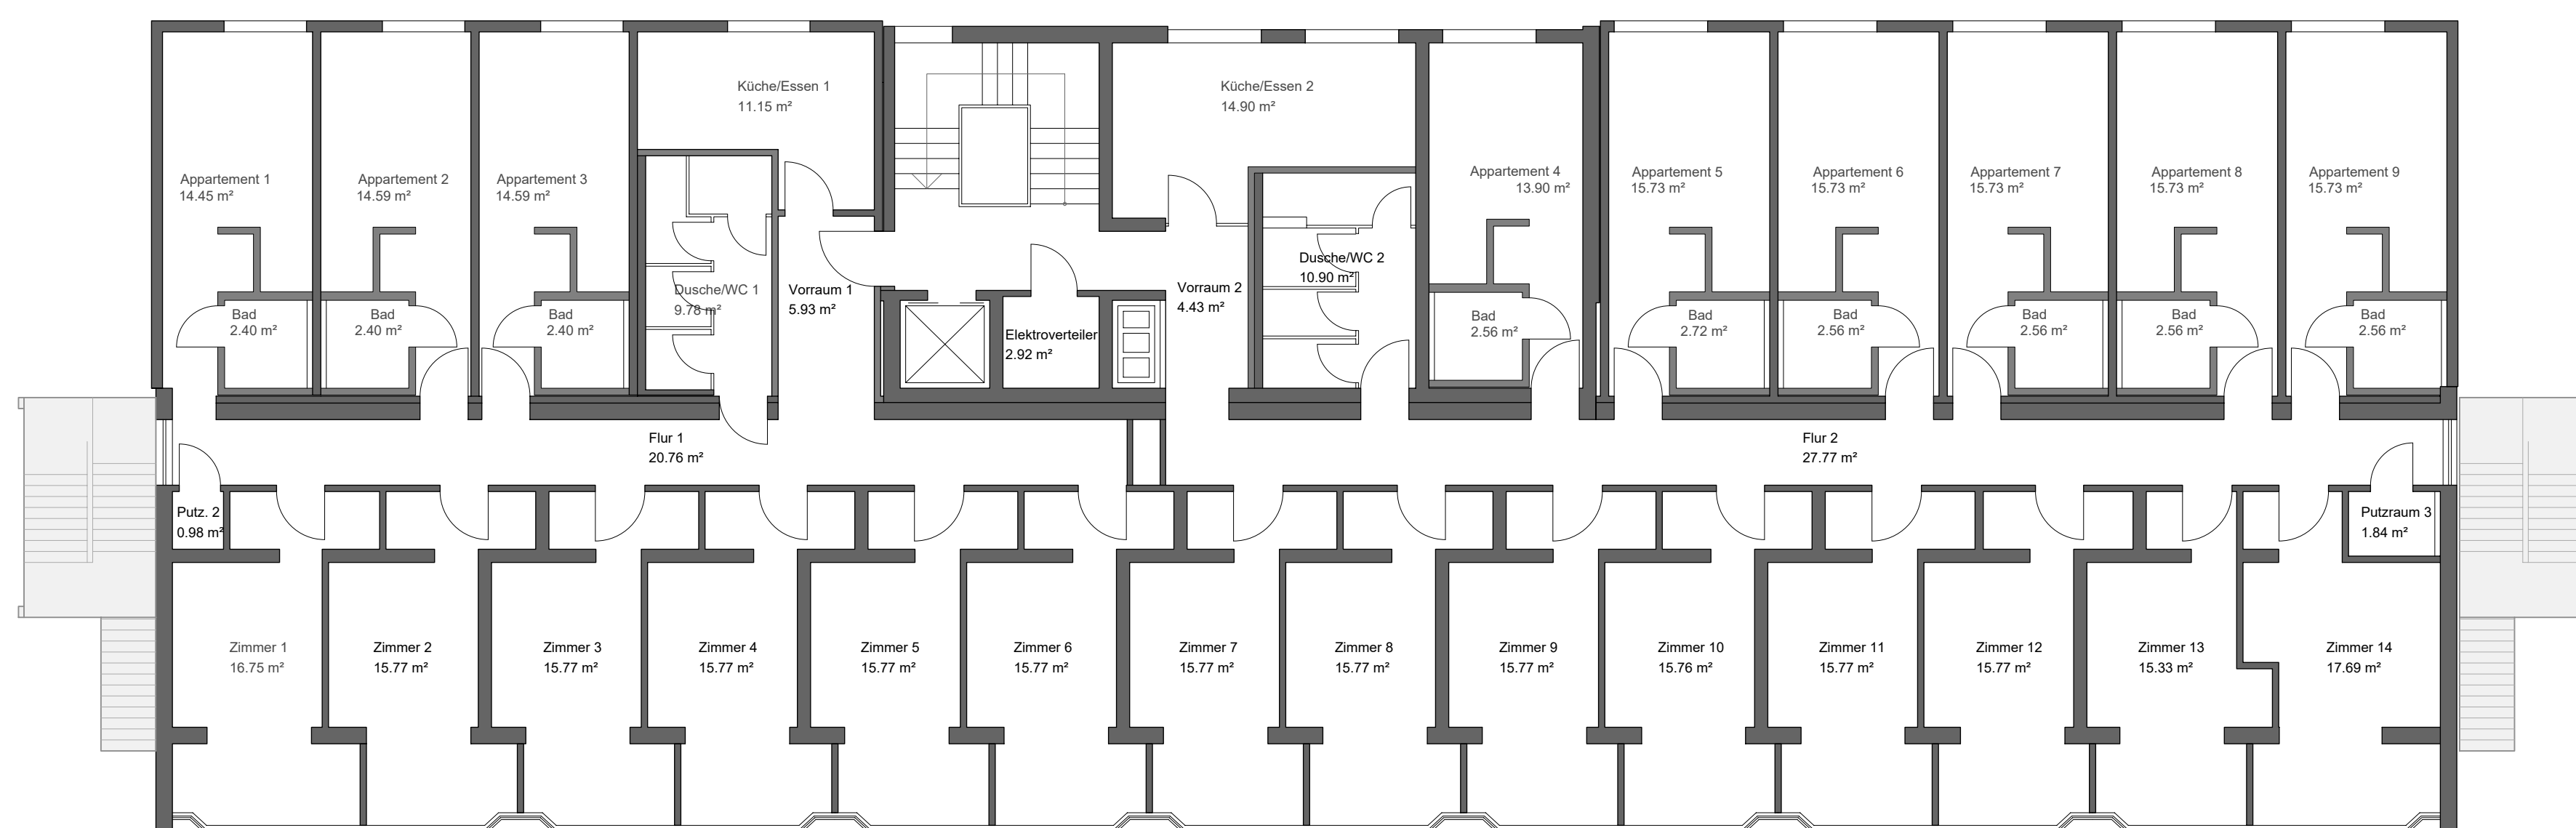

GRUNDRISS - ERDGESCHOSS  
M.: 1:100

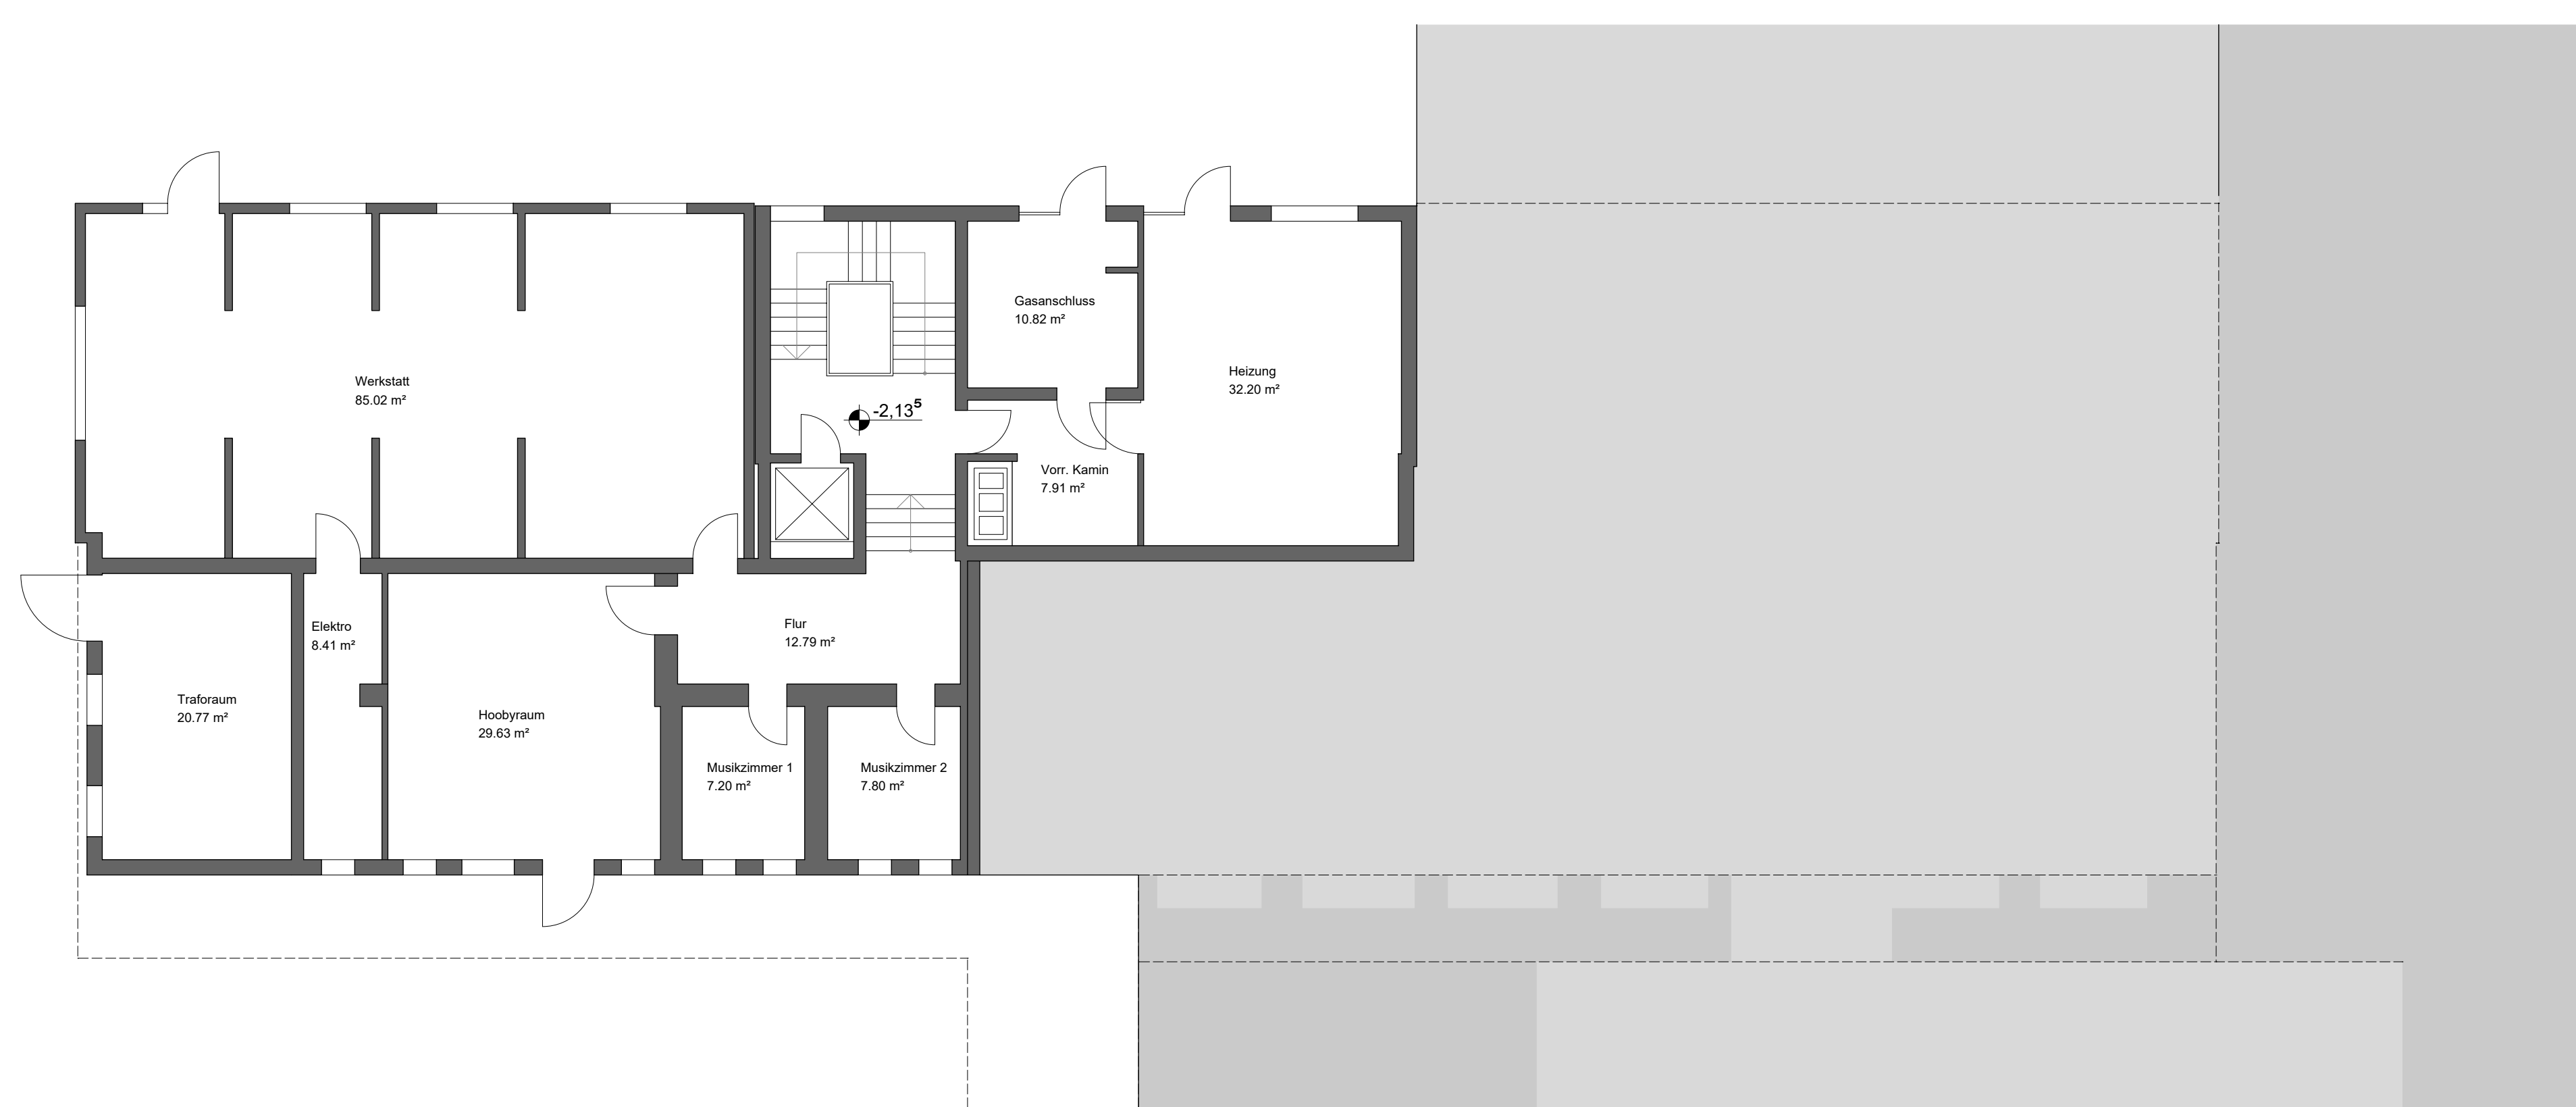

GRUNDRISS - UNTERGESCHOSS  
M.: 1:100

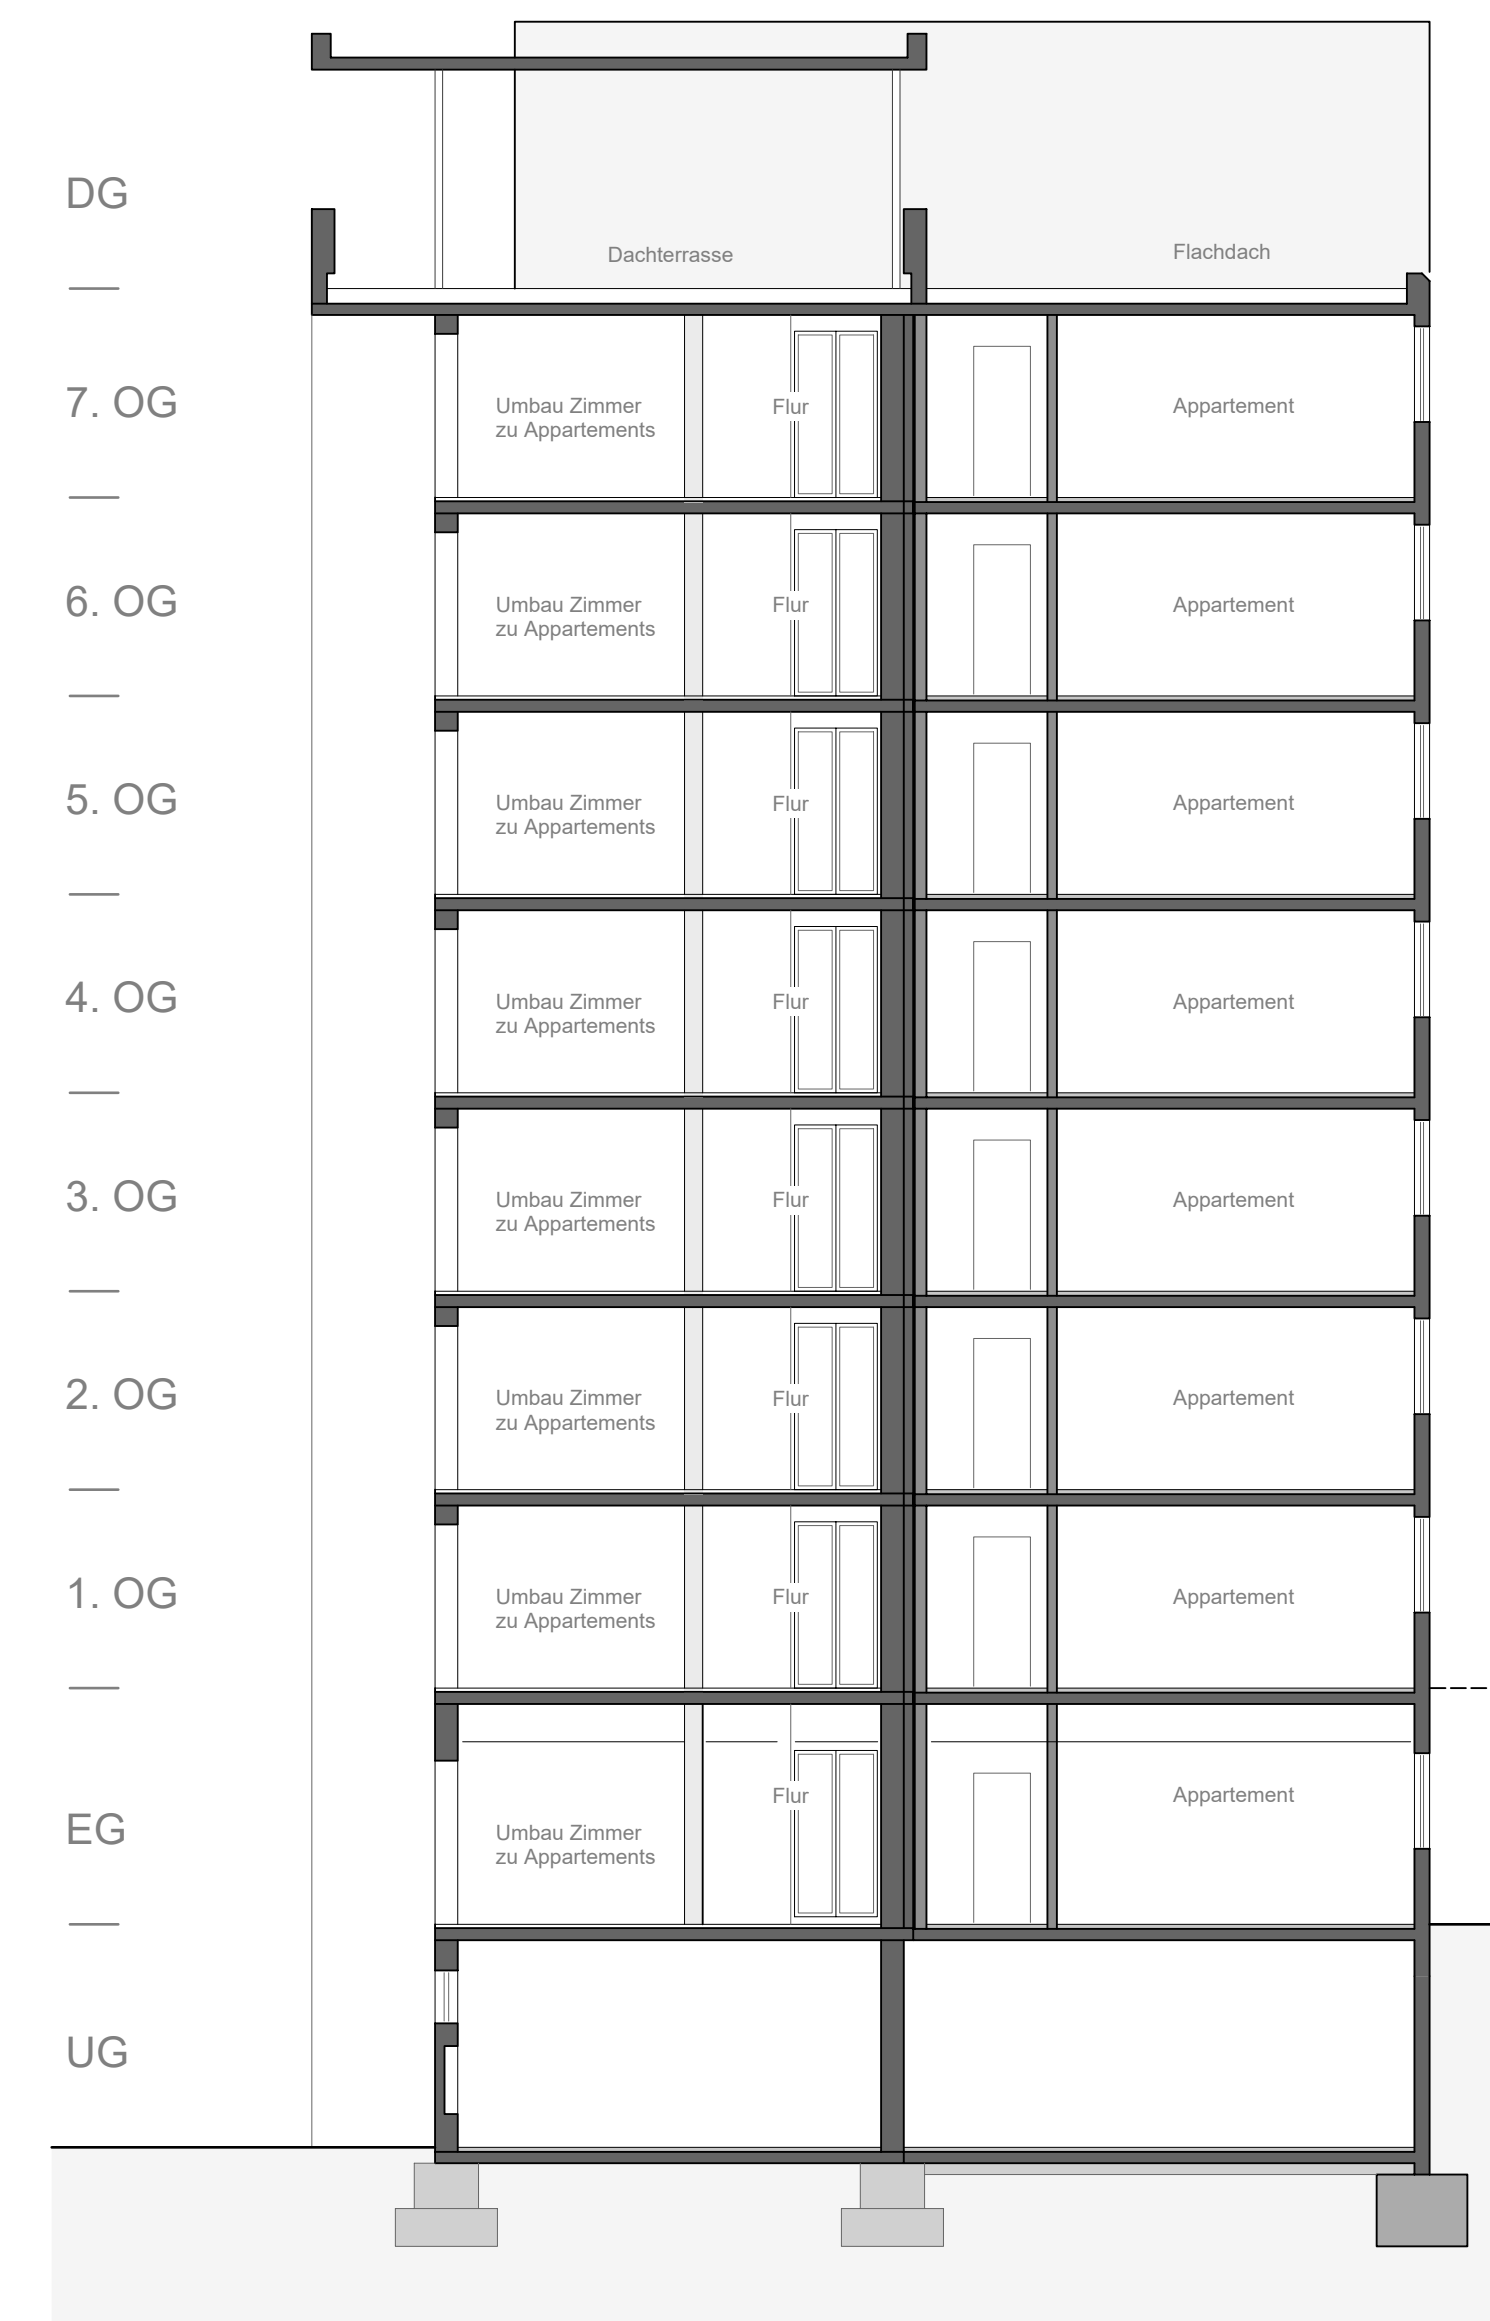

SCHNITT  
M.: 1:100

UMBAU UND SANIERUNG  
ULLV STUDENTENWOHNHEIM

MARIANHILLSTRASSE 6  
97074 WÜRZBURG

FL.-NR.: 3892 / 2

BESTANDSPLANUNG

PLANBEZEICHNUNG: GRUNDRISS + SCHNITT BESTAND	DATUM 30.03.2016	MASSSTAB 1:100	PL.-NR.: 1
GEZEICHNET ML			

PLANUNG:  
HETTERICH ARCHITEKTEN BDA  
MERGENTHEIMER STRASSE 16  
97082 WÜRZBURG  
TELEFON: 0931/796420  
E-Mail: info@hetterich-architekten.de

DATUM, STEMPEL, UNTERSCHRIFT ARCHITEKT